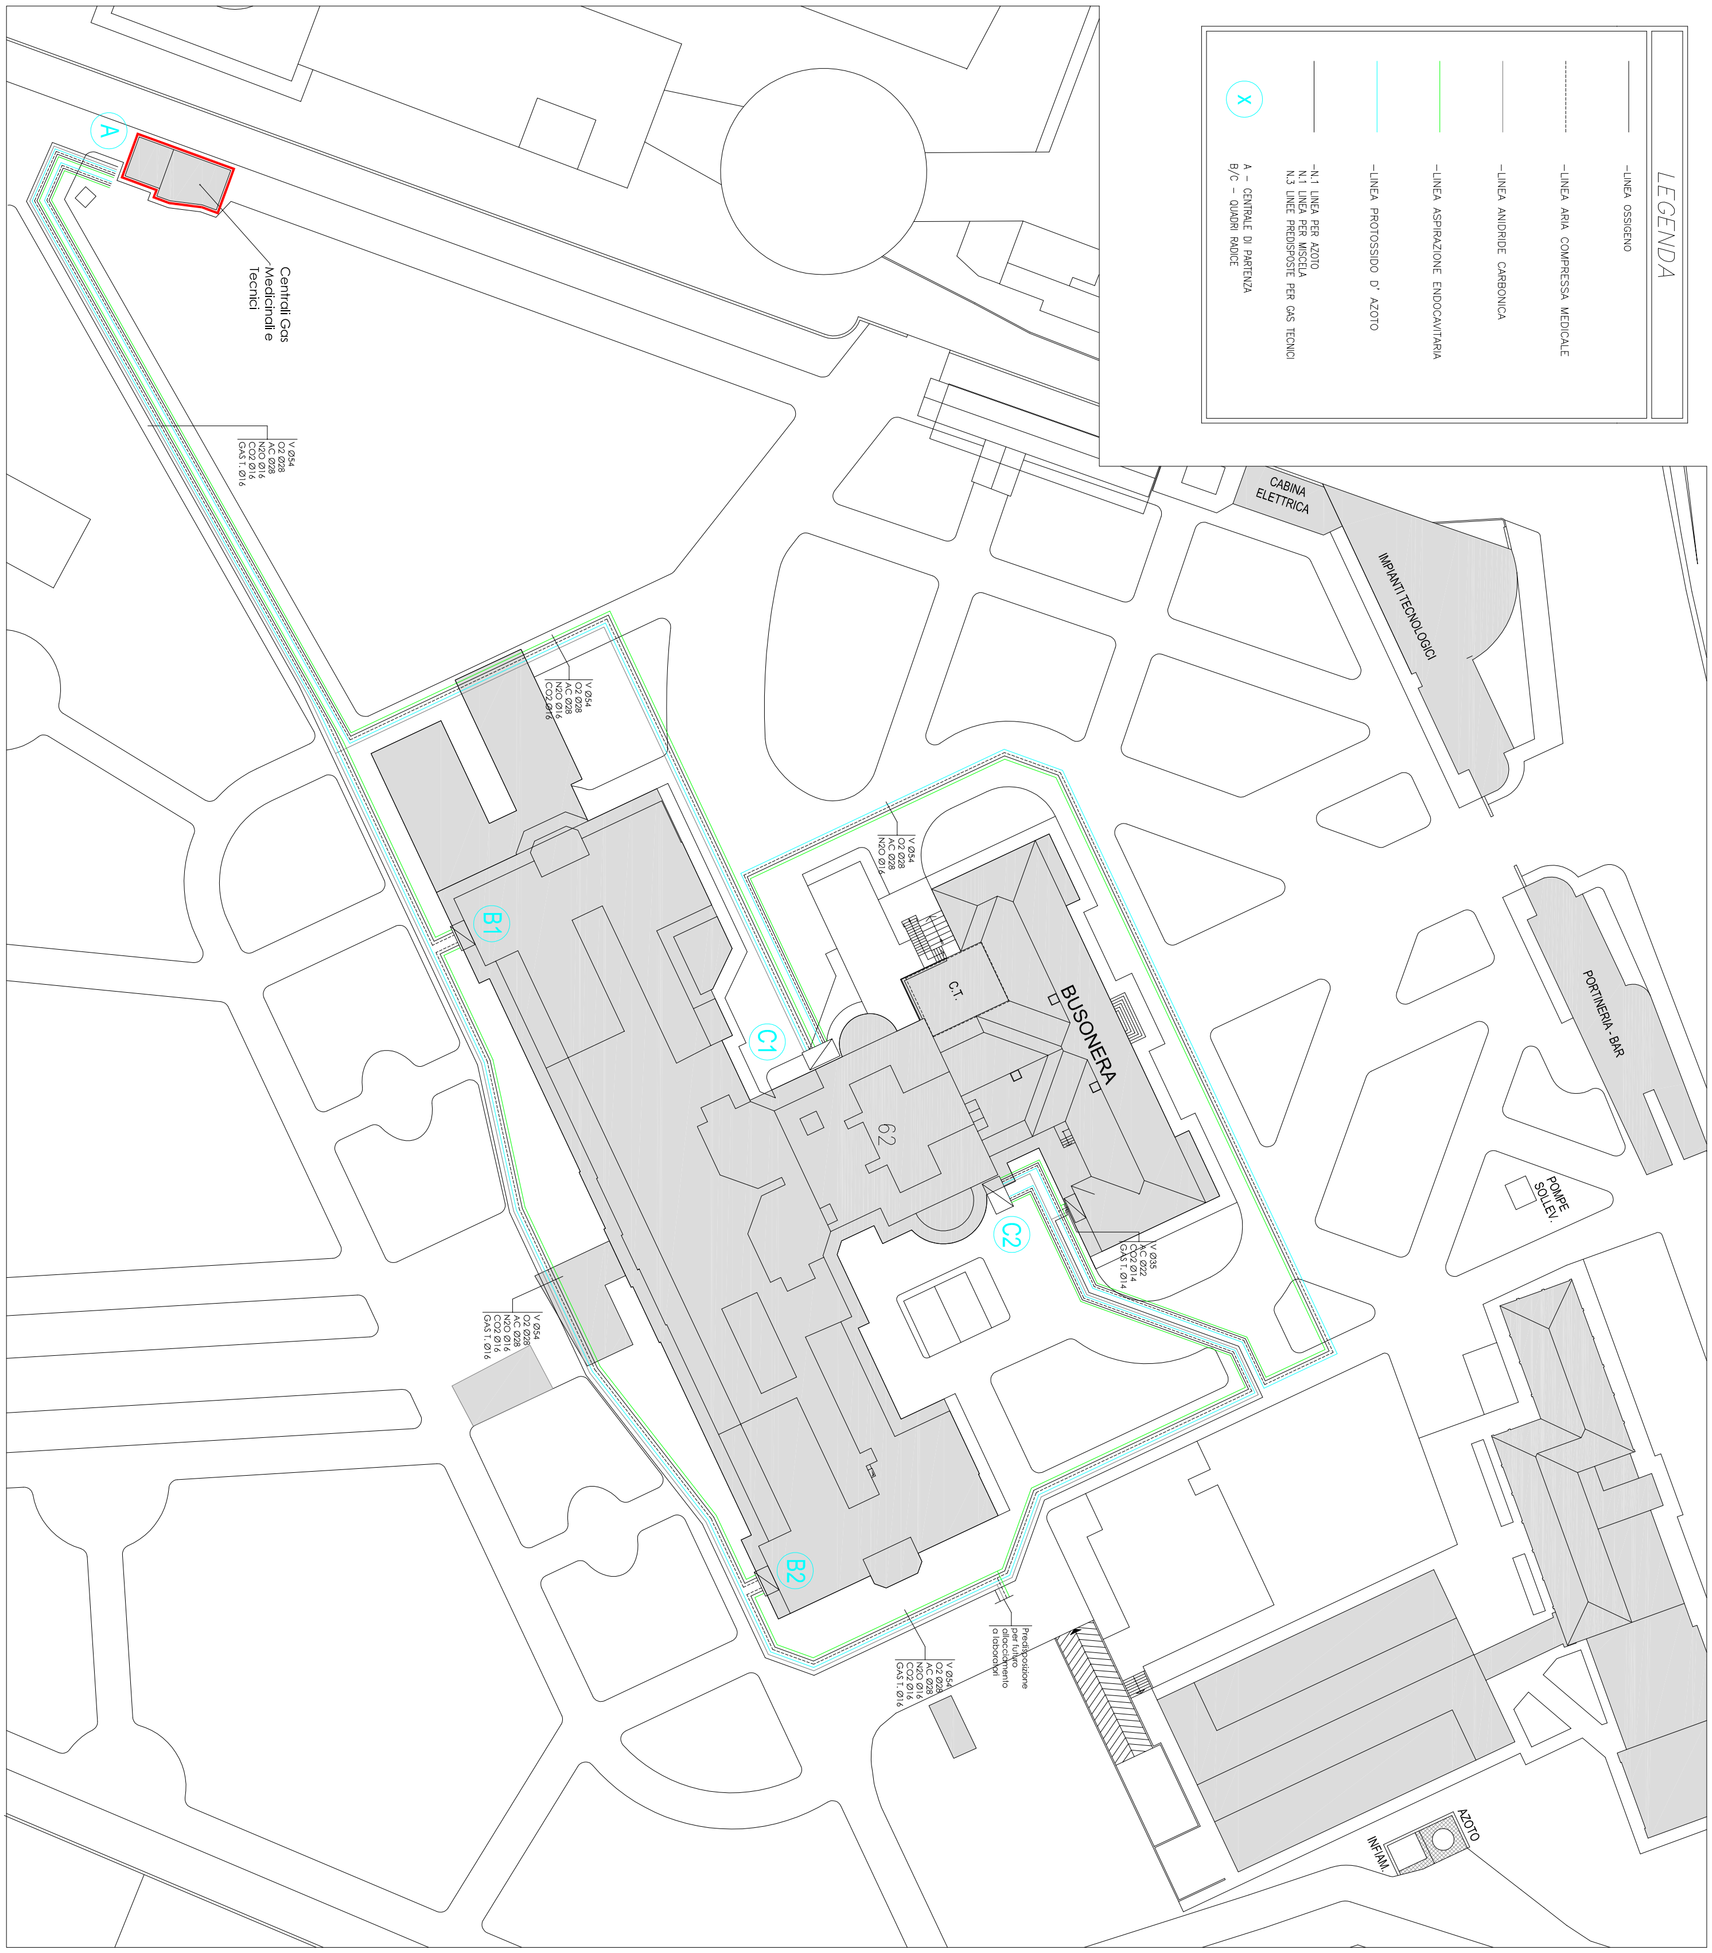

committente
Istituto Oncologico Veneto
IRCCS di Padova
Via Gattamelata 64, 35128 Padova

commessa

posizione
Planimetria generale

livello progetto
As Built - Distribuzione Gas Medicali
Parte esterna e quadri intercettazione
e riduzione pressione linee montanti
Comm. IOV3079-02 Rapp. 1:200

REGIONE VENETO